


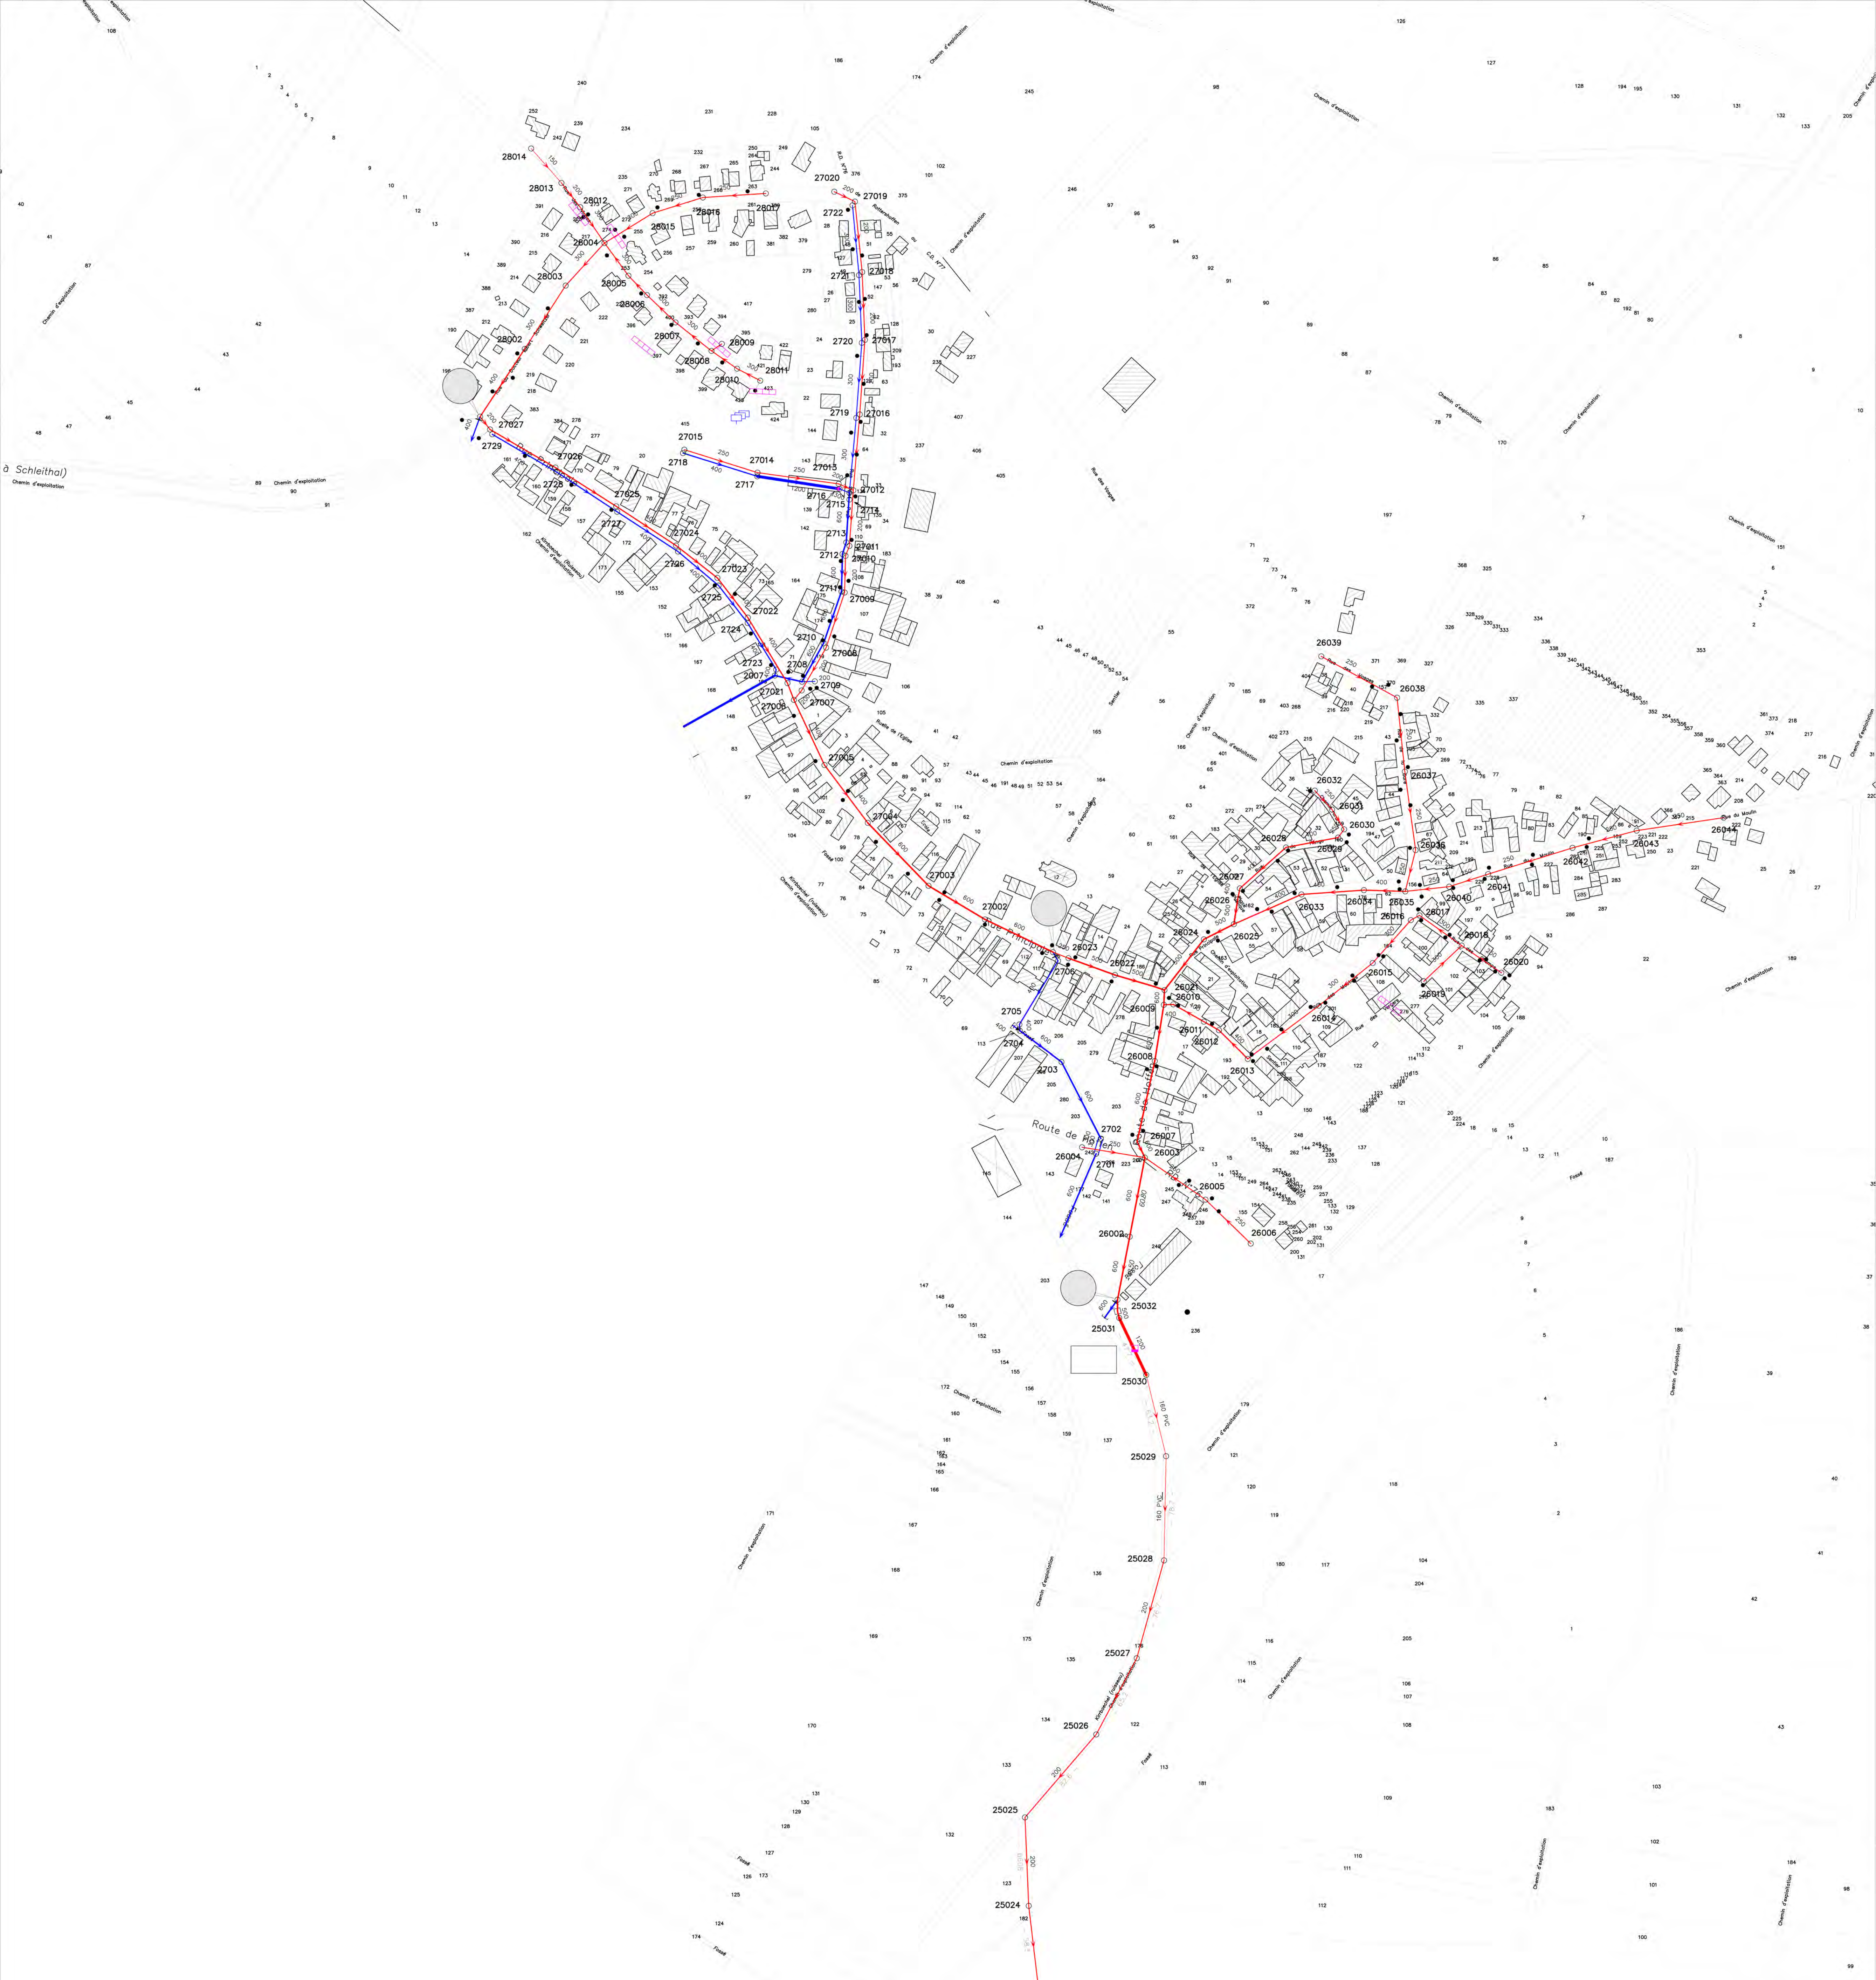

DEPARTEMENT DU BAS-RHIN

**SICTEU de la Région de
Sultz sous Forêt**

COMMUNE DE HUNSPACH

RECOLEMENT

Plan Local d'Urbanisme
Intercommunal approuvé par
Délibération du
Conseil de Communauté
le 07 octobre 2013
Le Président



Indice	Date	Réalisé par	Objet de la modification		
	05.03.2009		Version initiale		
Responsable Projet	Vérificateur	Echelle	N° Affaire	N° Pièce	
		1/2000			