


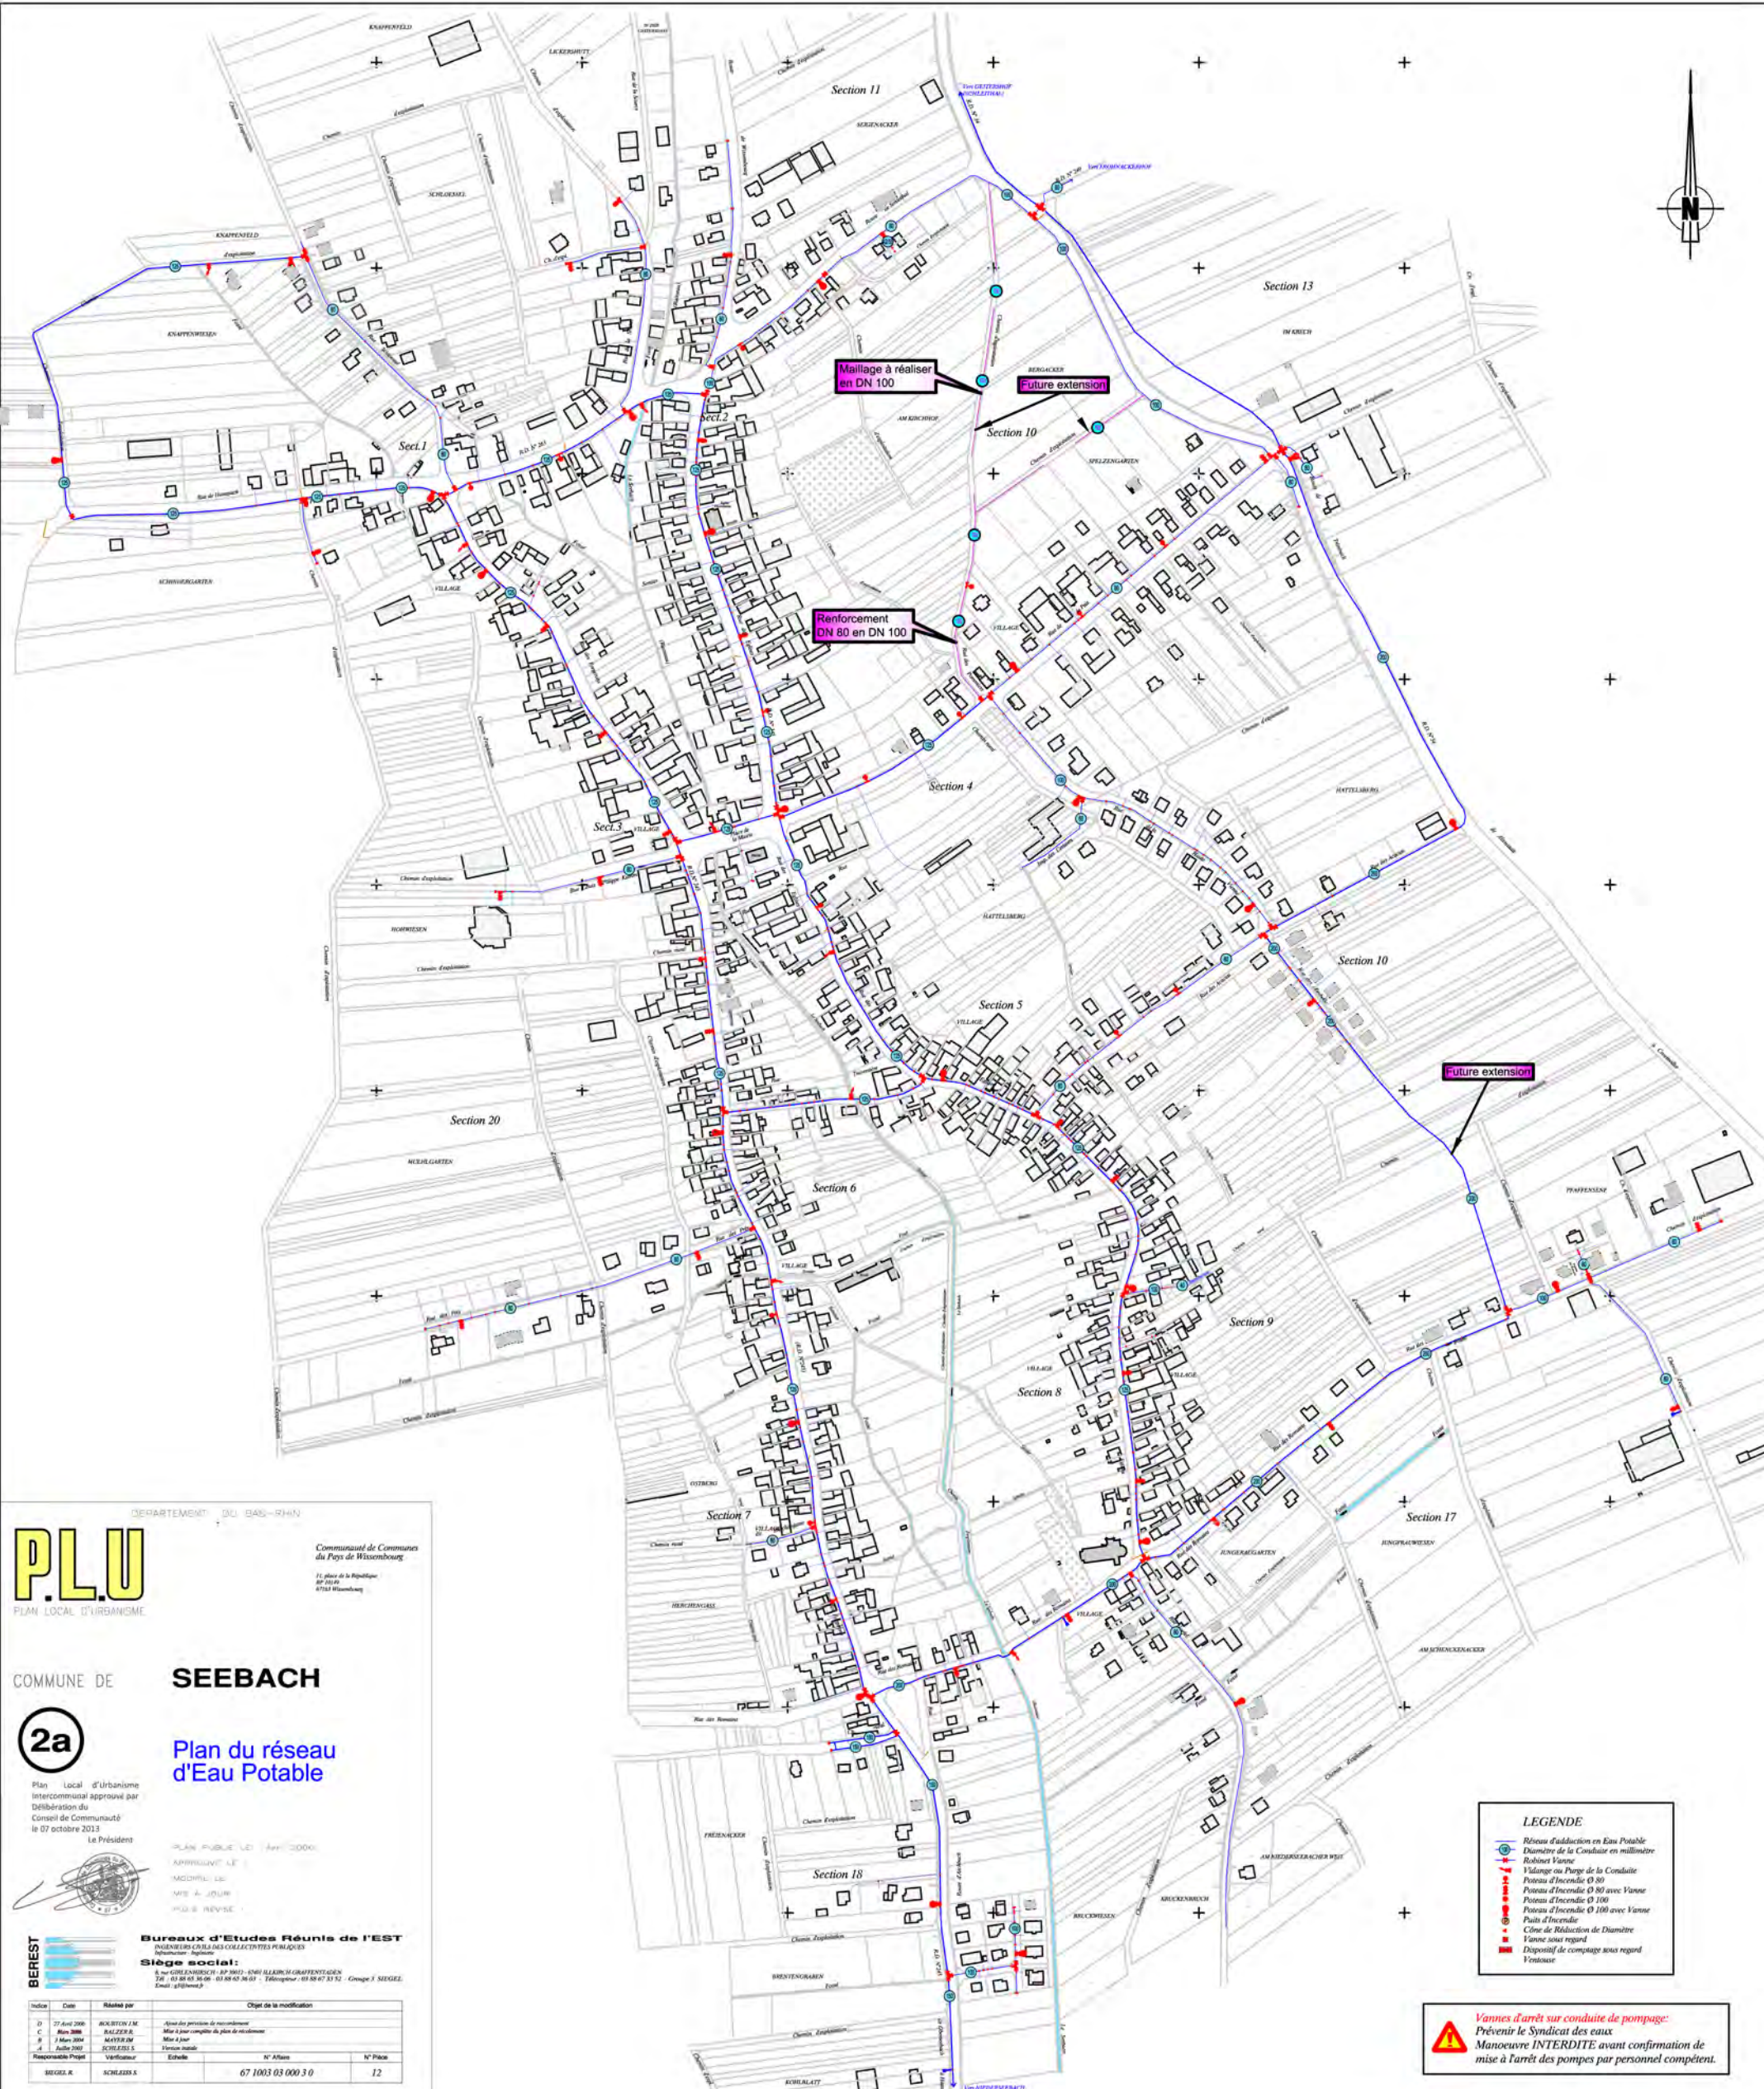

DEPARTEMENT DU BAS-RHIN

**PLU**  
PLAN LOCAL D'URBANISME

COMMUNE DE **SEEBACH**

**2a**

Plan Local d'Urbanisme Intercommunal approuvé par Délibération du Conseil de Communauté le 07 octobre 2013

Le Président

PLU PUBLIÉ LE 14/01/2009

APPROUVÉ LE 14/01/2009

MODIFIÉ LE 14/01/2009

MISE À JOUR 14/01/2009

PLU 2a REVISE

**Bureaux d'Etudes Réunis de l'EST**  
INGÉNIEURS COLLABORATEURS PARTICIPATIFS

**Siège social:**  
6 rue GRENZBACH - BP 10013 - 67111 ILLKIRCH-GRATENTEN-GENS  
Tél : 03 88 65 36 06 - 03 88 65 36 07 - Télécopieur : 03 88 67 31 92 - Groupe J. SEIGEL  
Email : gseigel@berest.fr

| Notice | Date       | Révisé par   | Objet de la modification                   |
|--------|------------|--------------|--------------------------------------------|
| D      | 27/04/2009 | BOURBON J.M. | Ajout des permis de raccordement           |
| C      | 03/05/2009 | BOURBON J.M. | Mise à jour complète du plan de récolement |
| B      | 13/05/2009 | BOURBON J.M. | Mise à jour                                |
| A      | 13/05/2009 | BOURBON J.M. | Version finale                             |

| Préparé par | Vérifié par  | N° Affilié         | N° Pénal |
|-------------|--------------|--------------------|----------|
| SEIGEL R.   | SCHLASSER S. | 67 1003 03 000 3 0 | 12       |

- LEGENDE**
- Réseau d'adduction en Eau Potable
  - Diamètre de la Conduite en millimètre
  - Robinet Vanne
  - Vidange ou Purgé de la Conduite
  - Potentiomètre d'Incendie Ø 80
  - Potentiomètre d'Incendie Ø 80 avec Vanne
  - Potentiomètre d'Incendie Ø 100
  - Potentiomètre d'Incendie Ø 100 avec Vanne
  - Potentiomètre d'Incendie
  - Cône de Réduction de Diamètre
  - Vanne sous regard
  - Dispositif de compage sous regard
  - Ventouse

**Vannes d'arrêt sur conduite de pompage:**  
Prévenir le Syndicat des eaux  
Manoeuvre **INTERDITE** avant confirmation de mise à l'arrêt des pompes par personnel compétent.