




LEGENDE

- Réseau d'adduction en Eau Potable
- Diamètre de la Conduite en millimètre
- Robinet Vanne
- Vidange ou Purge de la Conduite
- Poteau d'Incendie Ø 80
- Poteau d'Incendie Ø 80 avec Vanne
- Poteau d'Incendie Ø 100
- Poteau d'Incendie Ø 100 avec Vanne
- Puits d'Incendie
- Cône de Réduction de Diamètre
- Vanne sous regard
- Dispositif de comptage sous regard
- Ventouse

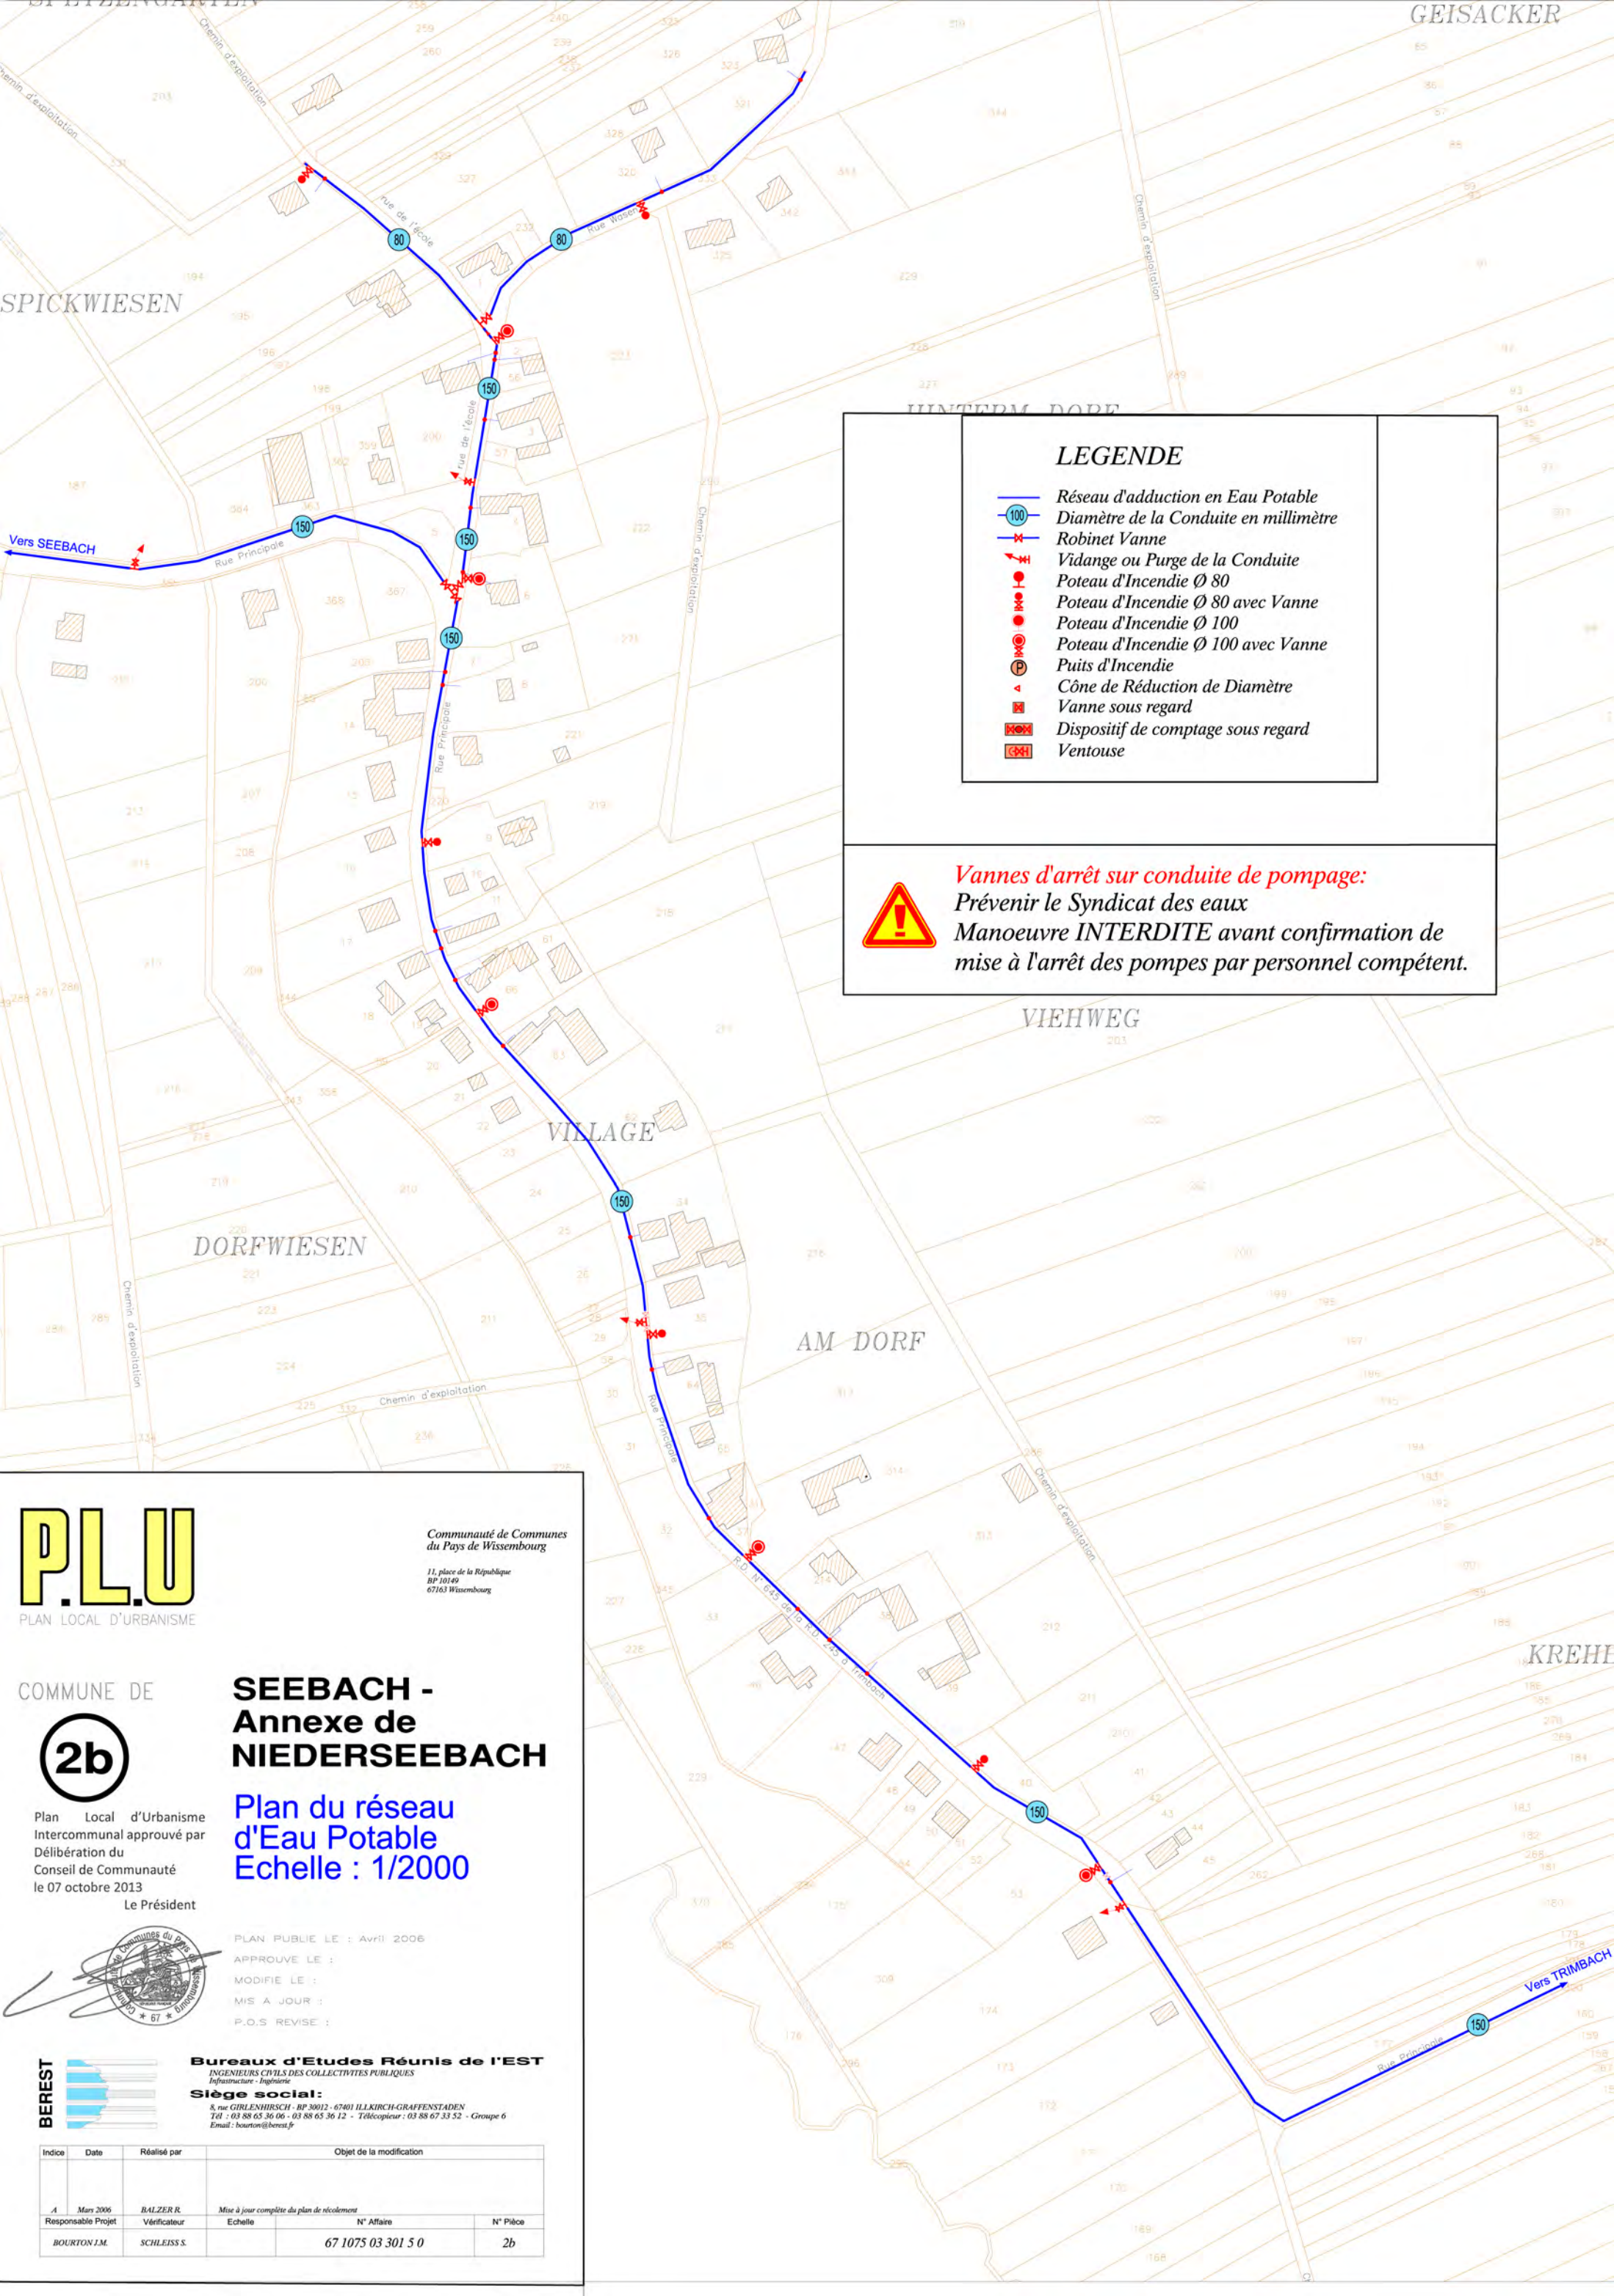

Vannes d'arrêt sur conduite de pompage:
Prévenir le Syndicat des eaux
Manoeuvre **INTERDITE** avant confirmation de
mise à l'arrêt des pompes par personnel compétent.

PLU
PLAN LOCAL D'URBANISME

COMMUNE DE

2b

Plan Local d'Urbanisme
Intercommunal approuvé par
Délibération du
Conseil de Communauté
le 07 octobre 2013
Le Président

**SEEBACH -
Annexe de
NIEDERSEEBACH**

**Plan du réseau
d'Eau Potable
Echelle : 1/2000**

PLAN PUBLIE LE : Avril 2006
APPROUVE LE :
MODIFIE LE :
MIS A JOUR :
P.O.S REVISE :

Bureaux d'Etudes Réunis de l'EST
INGENIEURS CIVILS DES COLLECTIVITES PUBLIQUES
Infrastructure - Ingénierie
Siège social:
8, rue GIRENHIRSCH - BP 30012 - 67401 ILLKIRCH-GRAFFENSTADEN
Tél : 03 88 65 36 06 - 03 88 65 36 12 - Télécopieur : 03 88 67 33 52 - Groupe 6
Email : bourton@berest.fr

Indice	Date	Réalisé par	Objet de la modification	
A	Mars 2006	BALZERR	Mise à jour complète du plan de récolement	
		Responsable Projet	Vérificateur	N° Affaire
		BOURTON J.M.	SCHLEISS S.	67 1075 03 301 5 0
				2b